出来形合否判定総括表

工種	道路土工	測点	KA.3 ～ EP.
種別	路体盛土工	合否判定結果	異常値無

測定項目			規格値	判定
天端 標高較差	平均値	-42.4mm	±50mm	
	最大値(差)	20mm	±150mm	
	最小値(差)	-119mm	±150mm	
	データ数	1,101	1点/m2以上 (997点以上)	
	評価面積	996m2		
	棄却点数	0	0.3%未満 (3点以下)	
法面 標高較差	平均値	-5.4mm	±80mm	
	最大値(差)	190mm	±190mm	
	最小値(差)	-115mm	±190mm	
	データ数	1,086	1点/m2以上 (988点以上)	
	評価面積	987m2		
	棄却点数	1	0.3%未満 (3点以下)	

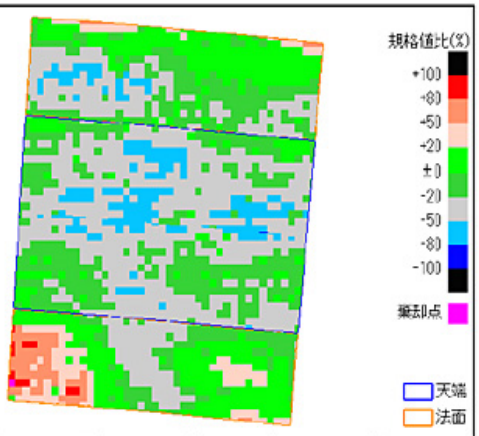

天端のばらつき	規格値の± 80%以内のデータ数	1,101	法面のばらつき	規格値の± 80%以内のデータ数	1,076
	規格値の± 50%以内のデータ数	954		規格値の± 50%以内のデータ数	986